Vue longitudinale Tribord

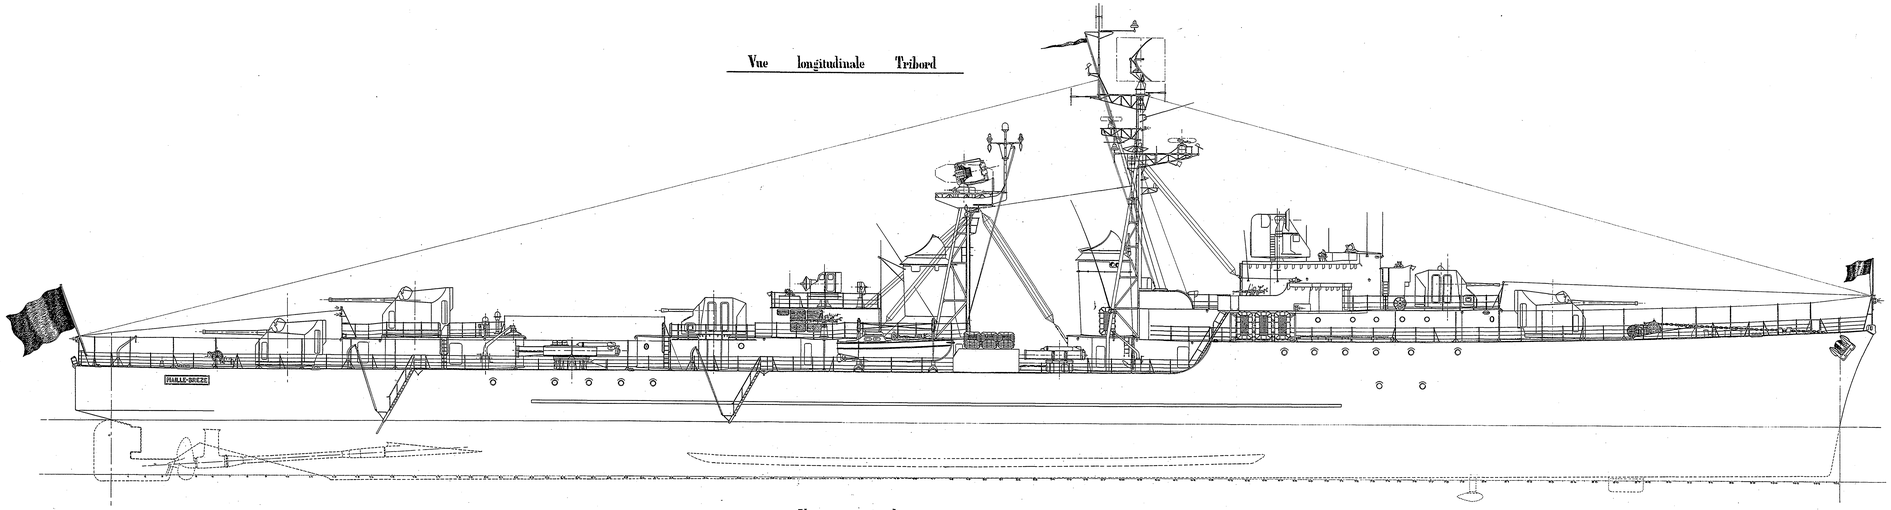

Vue par dessus

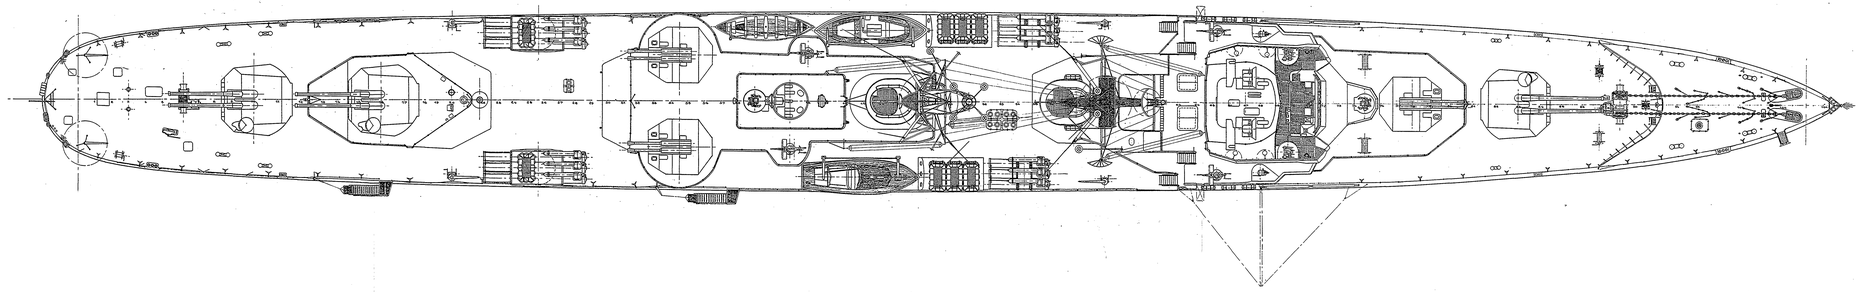

Escorteurs d'Escadre

TYPE SURCOUF

Construits à LORIENT
sur les plans du Service Technique des Constructions et Armes Navales

2ième Tranche

VUES EXTÉRIEURE ET PAR DESSUS

Conforme à l'exécution

à la date du : 1-1-57

Echelle : 1/100

L'Ingénieur en Chef
du Génie Maritime PICARD
Chef de la Section des Constr^ces Navales

L'Ingénieur Général
du Génie Maritime CASTELLAN
Directeur des Constructions et Armes Navales